


PROGETTAZIONE ESECUTIVA, REALIZZAZIONE E MESSA IN ESERCIZIO
DELLE OPERE PER IL POTENZIAMENTO DELL'IMPIANTO
DI DEPURAZIONE ACQUE REFLUE DI
S.GIUSTINA DI RIMINI
C.I.G.: 2344387958 - C.U.P. E9320500050005

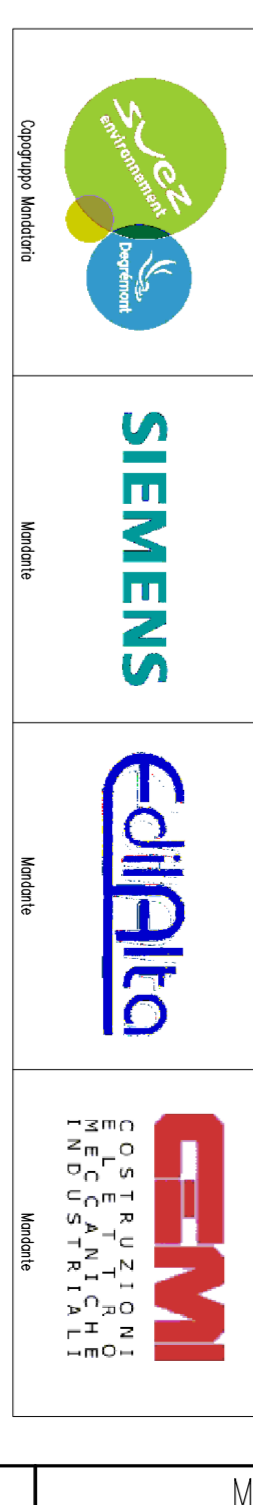

AS-BUILT

GENERALE
PLANIMETRIA
STRADE

ROBATO C-0	SCALA	CLASSE	REDAZIONE	PROV.	SEZIONE	NUMERO	REVISIONE	STATO	COMPLESSA
A0	1:500	G	EDA	PD	000	010	00-B	ABD	E6120011