Codifica di un numero di linea:

Il diametro [4] e il materiale [5] di ogni tubazione sono desumibili dal numero di linea:

[1 e 2]	[3]	[4]	[5]	[6]	[7]	[8]
0 0	4 A _	E B R	0 5 0 0	C I3 07	0 0 1	B H

[1 e 2] Sezione e sub sezione,
[3] Codifica fluido (3 lettere) – Per maggiori dettagli si veda specifica M-DGT-DA-003-001
[4] Diametro nominale (4 numeri),
[5] Classe tubazione: Pressione nominale (1 lettera) + Codice materiale (1 lettera e 1 numero: A6 = acciaio al carbonio; P7= PEAD) + Progressivo (2 numeri) – Per maggiori dettagli si veda specifica M-DGT-DA-003-001
[6] Progressivo (3 numeri)
[7] Sub-progressivo (1 lettera o _)
[8] Isolamento (H=Coibentazione / P= Protezione / T = tracciatura o _)

SEZIONE A-A

SCALA 1:250

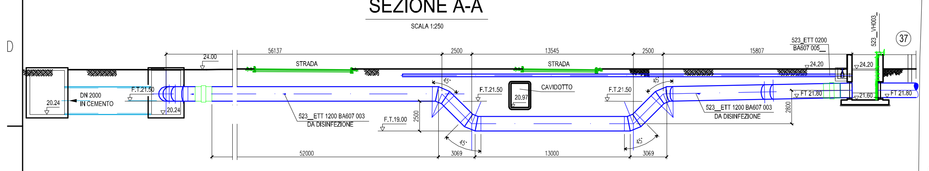

LEGENDA

01 OPERA DI PRESA E GRIGLIATURA
02 DISSABBIATURA DISOLEATURA E PREAERAZIONE
03 SEDIMENTAZIONE PRIMARIA E BY-PASS
04 DENITRIFICAZIONE
05 OSSIDAZIONE NITRIFICAZIONE
06 RIPARTIZIONE DI PORTATA
07 SEDIMENTAZIONE SECONDARIA
08 SOLLEVAMENTO E RIPARTIZIONE ACQUE CHIARIFICATE
09 FLASH MIXER
10 FLOCCULAZIONE
11 SEDIMENTAZIONE LAMELLARE
12 FILTRAZIONE
13 STOCCAGGIO E DOSAGGIO REATTIVI
14 SOLLEVAMENTO FANGHI RICIRCOLO SUPERO
15 SOLLEVAMENTO MIXER LIQUOR
16 RIPARTIZIONE MIXED LIQUOR
17 SOLLEVAMENTO SINISTRA MARECCHIA E SURNATANTI
18 SOLLEVAMENTO FANGHI MISTI E SCHIUME
19 PREISPESSIMENTO FANGHI BIOLOGICI
20 DIGESTIONE ANAEROBICA PRIMARIA
21 DIGESTIONE ANAEROBICA SECONDARIA
22 POSTISPESSIMENTO FANGHI BIOLOGICI
23 ISPESSIMENTO FANGHI CHIMICI
24 DISIDRATAZIONE FANGHI BIOLOGICI E CHIMICI
25 CENTRALE TERMICA
26 GASOMETRI
27 COGENERAZIONE
28 CABINA ELETTRICA RICEZIONE
29 CABINA ELETTRICA SECONDARIA
30 CABINA ELETTRICA SECONDARIA
31 PALAZZINA SERVIZI
32 IMPIANTO TRATTAMENTO FOSSE SETTICHE
40 IMPIANTO MOBILE TRATTAMENTO FANGHI

Manufatti di progetto

1B OPERA DI PRESA (400)
POMPE RIPARTIZIONE DELLA PORTATA (442)
1C GRIGLIATURA FINISSIMA (449)
1D GRIGLIATURA FINISSIMA (449)
4C DENITRIFICAZIONE (472)
5C OSSIDAZIONE-NITRIFICAZIONE (472)
5D MEMBRANE (476)
19C ISPESSITORE MECCANICO (623)
22B POST-ISPESSITORE (625)
24B DISIDRATAZIONE FANGHI BIOLOGICI E CHIMICI (640)
33 VASCA DI ACCUMULO (405)
34 CENTRALE PRODUZIONE ARIA (472)
35 CABINA ELETTRICA (930)
36 LOCALE DI SERVIZIO MEMBRANE (476)
37 DISINFEZIONE (523)
38 DISINFEZIONE UV (524)
39 SILO FANGHI (628)

ACQUA DI PROCESSO
FANGHI DI PROCESSO
ACIDO CITRICO
ALLUMINATO DI SODIO
IPOCLORITO DI SODIO
GIUNTO DIELETTRICO

00-D	EMISSIONE PER AS-BUILT	APV	AFR	GTZ	ESC	11-04-16
03-B	MODIFICATO DOVE INDICATO	APV	ABO	RRI	ESC	20-06-14
03-A	EMISSIONE PER APPROVAZIONE ALLA COSTRUZIONE	APV	ABO	RRI	ESC	24-04-14
02-B	REVISIONE GENERALE	APV	ABO	RRI	ESC	5-02-14
02-A	MODIFICATO DOVE INDICATO	APV	ABO	RRI	ESC	7-05-13
01-A	MODIFICATO DOVE INDICATO	APV	ABO	RRI	ESC	5-02-13
00-A	EMISSIONE "FASE 1"	APV	ABO	RRI	ESC	5-01-13
Rev.	Descrizione	Status	Emesso	Controllato	Approvato	Data

GRUPPO HERA

PROGETTAZIONE ESECUTIVA, REALIZZAZIONE E MESSA IN ESERCIZIO DELLE OPERE PER IL POTENZIAMENTO DELL'IMPIANTO DI DEPURAZIONE ACQUE REFLUE DI S.GIUSTINA DI RIMINI

C.I.G.: 2344387958 - C.U.P. E93J05000050005

RAGGRUPPAMENTO TEMPORANEO D'IMPRESE:

Capogruppo Mandataria | Mandante | Mandante | Mandante

AS-BUILT

PROCESSO
PLANIMETRIA
COLLEGAMENTI IDRAULICI - TUBAZIONI DI PROCESSO

FORMATO	SCALA	CLASSE	REDAZIONE	TIPO	SEZIONE	NUMERO	REVISIONE	STATO	COMMESSA
A0	1:500	P	DGT	PD	001	002	00-D	ABD	E6120011

ALL RIGHT RESERVED FOR ALL COUNTRIES